


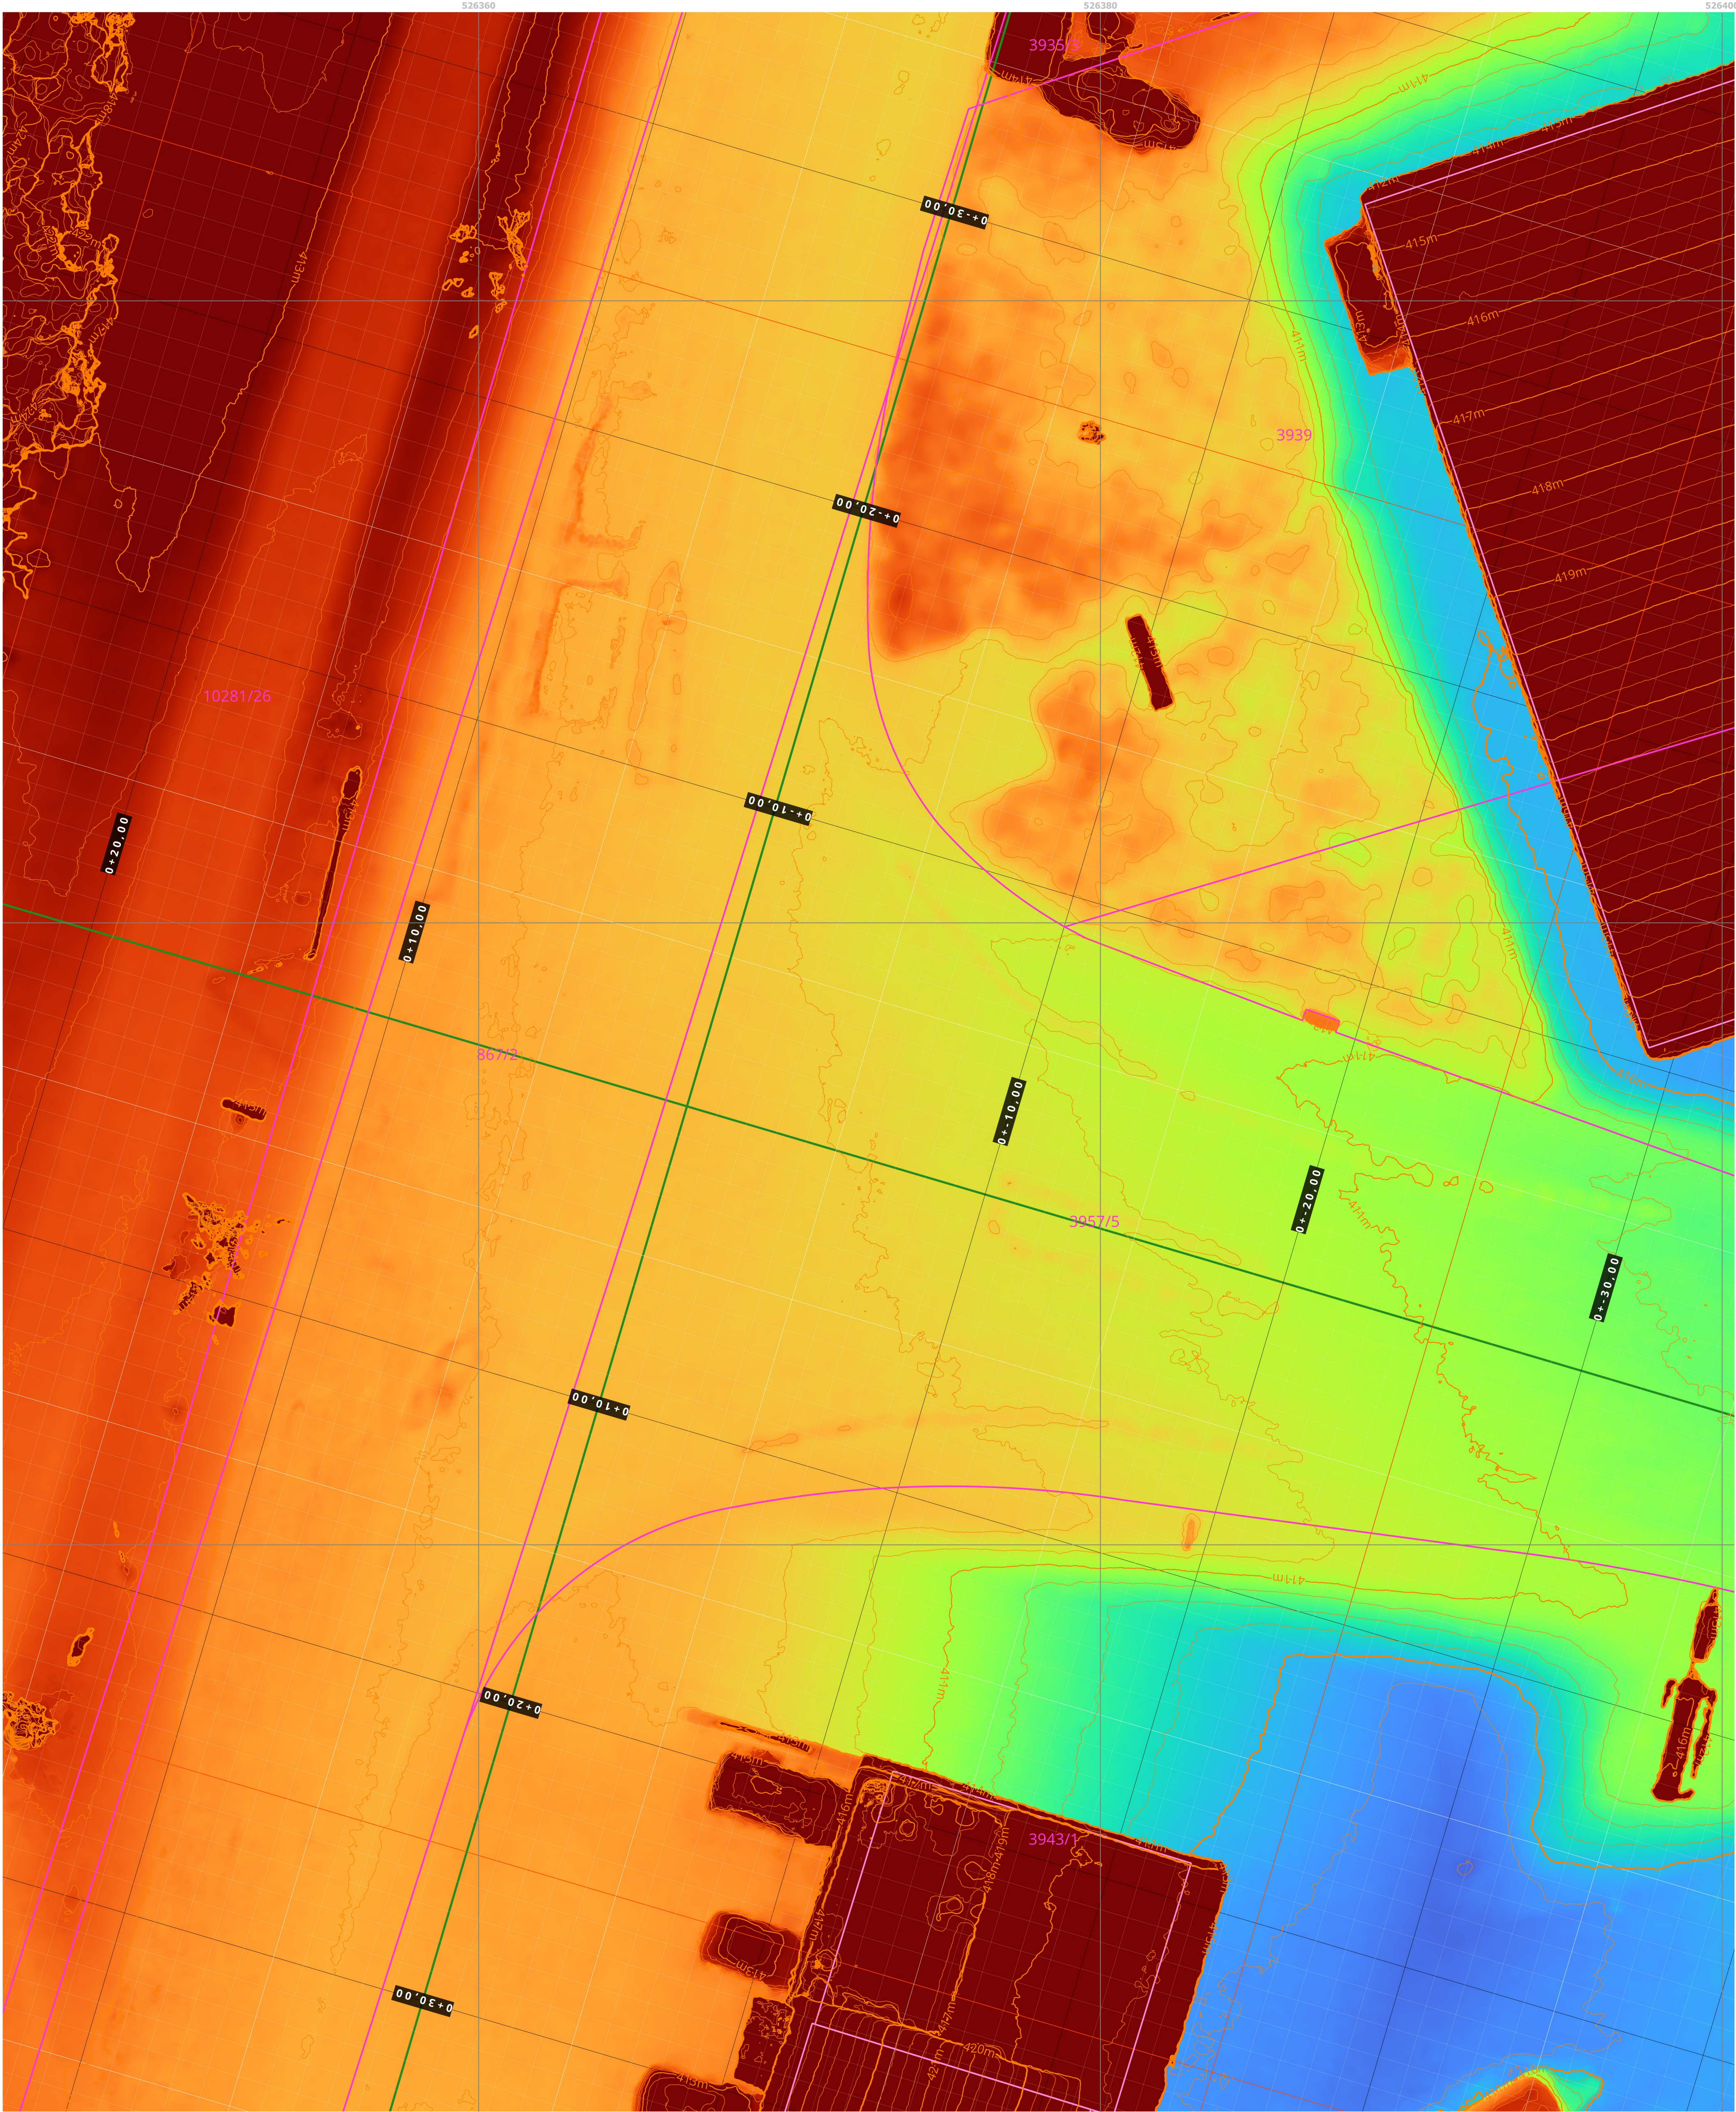

Legende

03 025 hoechenlinien_ [100884]

B Geobasisdaten

ALKIS-oE_082660_Walldürn_shp

02 Gebäude [6115]

03 Flurstueck [8401]

C Bearbeitung

02 Gitter [2201]

E DSM/ DGM

01 DSM

Kanal 1 (Gray)

413

409

Lageplan Neigung	Station		Auftraggeber	Stadt Walldürn
Nr.2 Lageplan DSM	Schnittbreite		Projekt	Esso Knoten
Lageplan Orthophoto	Referenzhöhe 0=		Maßstab	1:100
Längsschnitt	Auflösung	1,4 cm/px	Datum	2025-11-01T12:25:49.072
Querprofil	Datum Befliegung	31.10.2025	Blattformat	700 mm x 780 mm

EASA

AXIS

A2

Qualität

Produktion

Entwicklung

Quellen öffentliche Kartenwerke:
www.gis-bayern.de
www.google.com/maps
Kartenreduzierende Abweichungen möglich bei:
gleitenden Materialien (z.B. Metall, Glas etc.) und
beweglichen Gegenständen (z.B. Fahrzeuge, Fußgänger, Wasserbenutzer etc.)

DHMR12

DHMR2010

GK

UTM

N

0

2

4

NEU ZEICHNER DIGITALE BESTANDSERFASSUNG

drone mapping

ORTHOPHOTO
DIGITALE OBERFLÄCHENMODELLE DSM, DGM
FLÄCHEN- UND VOLUMENBERECHNUNG
BESTANDSPLÄNE

DRONE
ZEICHNER – DIGITALE BESTANDSERFASSUNG
DGM, IMU, GNSS, CHIMERA, EYE, HAWK
PÄTHER – WIKIPOINT – EYEWAIR 10
747011 WIKIPOINT
BAUSTELLENDOKUMENTATION
FOTODOKUMENTATION
INTERVALLAUFNAHMEN ETC.

